

千葉ニュータウンサードスクエア小倉台団地第2回大規模修繕工事

千葉県印西市小倉台 3-1

2019 年 台風 15 号、千葉市最大瞬間風速 57.5m/s (歴代 1 位)

2019 年 台風 19 号、12 時間降水量 729.5mm (過去最高)

5FRC 建物、3 寸屋根面タテ棧ヨコ棧の中に発泡スチロール断熱材
敷き詰め上にアスベスト含有セキスイ U 瓦。

セキスイ U 瓦はがし、タテ棧@303,

ヨコ棧上下でセット (イゲタ軽量ヨーロッパ山高 1 枚分)

イゲタ軽量スレート (水上; 2 本ユニクロ釘止め、水下 STCAP 止め)

2 つの台風被害 皆無。

嬉しかった。





千葉ニュータウン009-01ブロック第4住宅（民間）建設工事



【 意 匠 】

（竣工図）

①フドウ建研株式会社

		図 号	目 次	工 事 名 称	管 理 監 理 士 一 級 監 理 士 No. 61334	
		図 式		図 面 名 称	坪 井 林	


東分-230-ケ-001

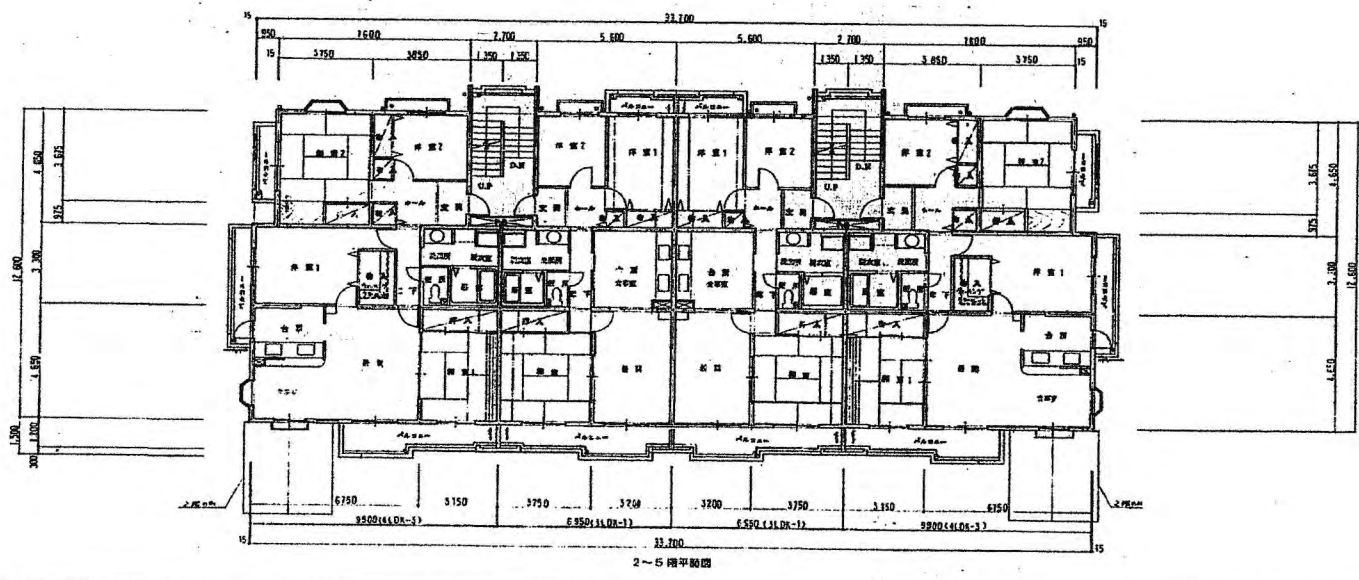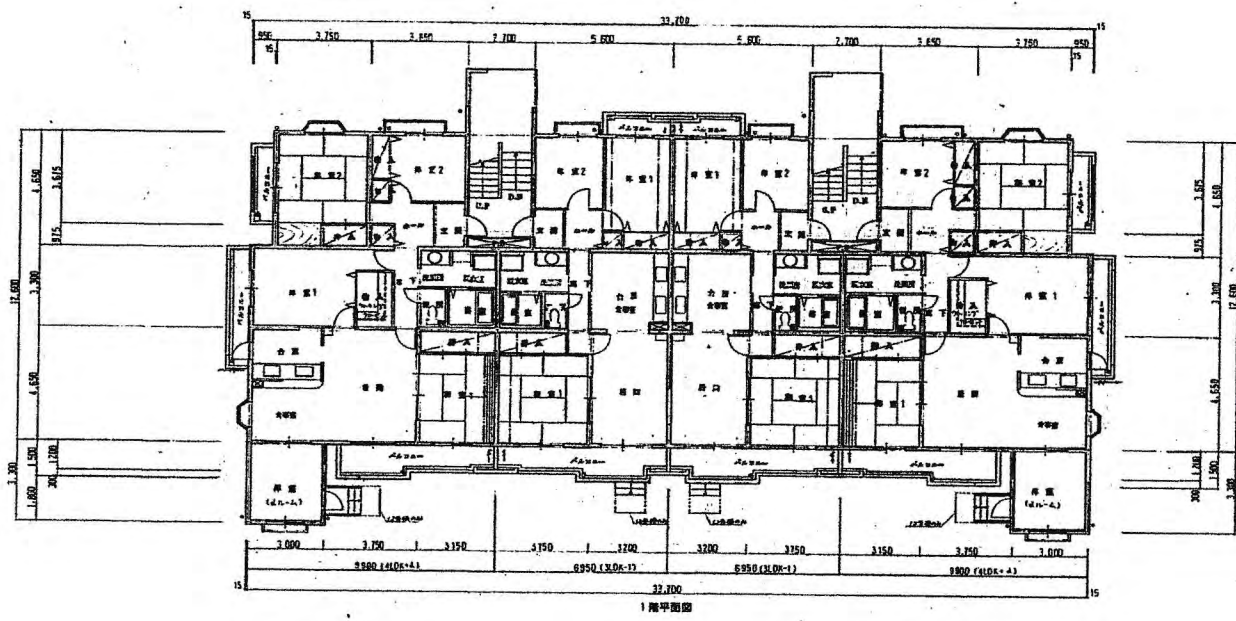


① フドウ建研株式会社		図 1 縮尺 1/100	工事名称 千代ニュータウン002-01ブロック第4(住宅付)建設工事 図面名称 15・16号棟 1～5階平面図	管理建築士 一級建築士 No.64384 坪井 林	A — 9
--------------------	--	-----------------	--	---------------------------------	-------



東分-230-ケー-012

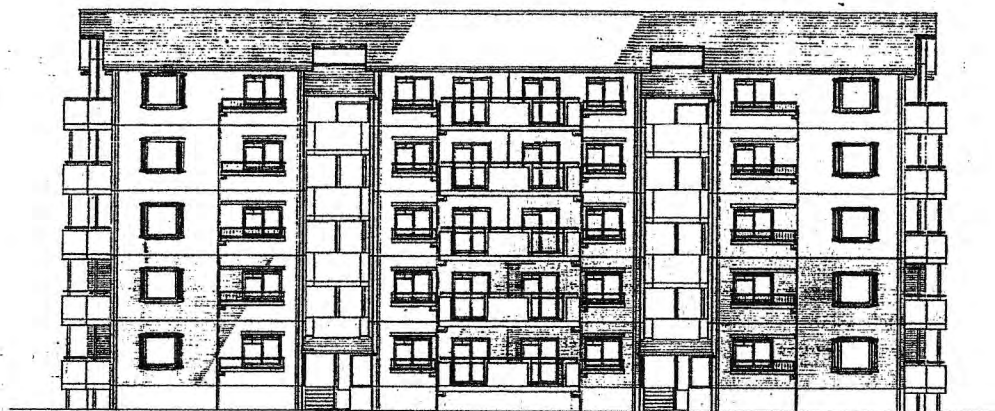

北面立面图

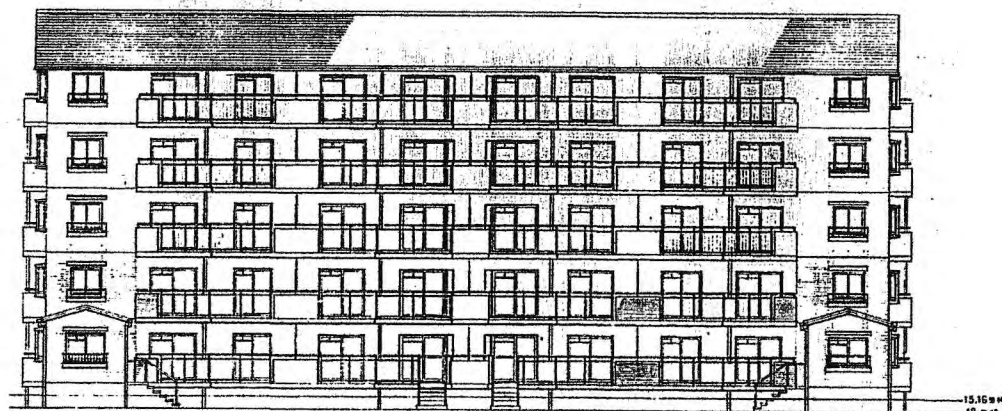

南面立面图

① フドウ建研株式会社



設計 図
縮尺 1/100

工事名称 千葉ニュータウン009-01ブロック第4住宅(民間)建設工事
図面名称 15・16・18号棟 南・北面立面図

管理職 一級建築士 No.6434
坪井 林

A-11


東分-230-ケ-014



西面立面图



東面立面图

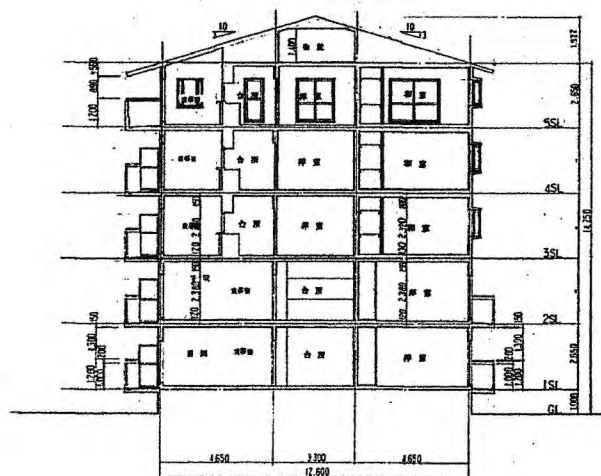

平面图

フドウ建研株式会社


設計 日付
縮尺 3=1/100

工事名称 千葉ニュータウン003-01ブロック第4住宅(民間)建設工事
図面名称 15、16、18号棟 東西立面図・断面図

管理建築士
一級建築士 No.64304
坪井 林

A-12

東分-230-ケ-015

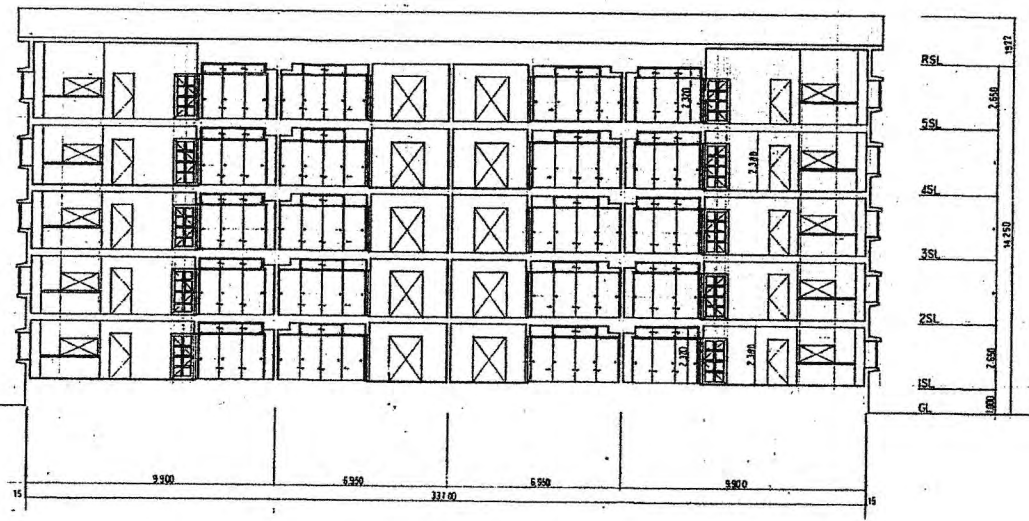

① フドウ建研株式会社



設計 日付
S=1/100

工事名称 千葉ニュータウン009-01ブロック第4住宅(民営)建設工事
図面名称 15, 16, 18 号棟 断面図

監理建築士
一級建築士 No.64364
坪井 林

A — 13

東分-230-ケ-016